

Demande d'arrêté de police de la circulation

Code de la route L411-1 à L411-7 Code général des collectivités territoriales L2213-1 à L2213-6.1



Gestionnaires des réseaux routiers

Le demandeur Particulier Service public Maître d'œuvre ou conducteur d'opération Entreprise M
Nom: Basslant Prince Hugues
Nom: Bouclant Prénom: Hugus Dénomination: Mongodis TP Représenté par: TALNEAU GILDAS Adresse Numéro: 37 Extension: Nom de la voie: La Piera BRanche
Adresse Numéro: 37 Extension: Nom de la voie: La Piera BRanche
Code postal 30649 Localité: Le Teilleng Pays: France
Téléphone 27 17 14 90 13 Indiquez l'indicatif pour le pays étranger :
Courriel: R Doudont @ + P - mongadin: com
Si le bénéficiaire est différent du demandeur
Nom : Prénom :
Adresse Numéro : Extension : Nom de la voie :
Code postalLocalité :Pays :
Téléphone Indiquez l'indicatif pour le pays étranger :
Courriel:
Localisation du site concerné par la demande
Voie concernée : Autoroute n°
Nature et date des travaux
Permission de voirie antérieure : Oui Non Si oui indiquer la référence :
Date prévue de début des travaux : Durée des travaux (en jours calendaires) :
Réglementation souhaitée
Durée de la réglementation (en jours calendaires): Date de début de réglementation 2 1, 1, 2,0,2,3 Restriction sur section courante Restriction sur bretelles
Sens de circulation concerné : Deux sens de circulation Sens des Points de Repères (PR) décroissants Sens des Points de Repères (PR) décroissants Fermeture à la circulation Basculement de circulation sur chaussée opposée
Circulation alternée : Par feux tricolores Manuellement
Restriction de chaussée :
Neutralisation de la bande d'arrêt d'urgence (BAU) Empiètement sur chaussée Largeur de vole maintenue LLL Suppression de voie nombre de voie(s) supprimée(s) LLL

Interdiction de : Circuler Véhicules légers poids lourds Vitesse limitée à : km/h Itinéraire de déviation (à préciser par sens) :
Autres prescriptions :
La pose, le maintien ou le retrait de la signalisation spécifique au chantier sont effectués par :
Le demandeur Une entreprise spécialité C Nom : Prénom :
Code postalLocalité :Pays : Téléphone Indiquez l'indicatif pour le pays étranger : Courriel :
Pièces jointes à la demande
Afin de faciliter la compréhension et l'instruction du dossier, la demande d'arrêté est accompagnée d'un dossier comprenant Une notice détaillée avec notamment l'évaluation de la gêne occasionnée au usagers Plan de situation 1/10 ou 1/20 000 m² Plan des travaux 1/200 ou 1/500 Schéma de signalisation [Itinéraire de déviation 1/2 000 ou 1/5 000 m² Plan des travaux 1/200 ou 1/500 m² Plan des travaux 1/200
J'atteste de l'exactitude des informations fournies Fait à : Le : 2 1 2 2 2 2 2 2 2 2



DÉPARTEMENT D'ILLE-ET-VILAINE

COMMUNE DE VAL-COUESNON

ARRETE DU MAIRE N°2022-198

Arrêté de voirie Portant permission de voirie

LE MATRE DE VAL-COUESNON

VU la demande en date du 03/10/2022, par laquelle M Noel Alexandre pour le demandeur VEOLIA EAU demande l'autorisation pour la réalisation de travaux sur le domaine public : branchement au réseau d'eau potable

Voie Communale ; La Roche La Fontenelle 35560 Val-Couesnon

VU la loi nº 82-213 du 2 mars 1982 modifiée relative aux droits et libertés des collectivités locales;

VU la loi n°83-8 du 7 janvier 1983 modifiée relative à la répartition des compétences entre les communes, les départements, les régions et l'état,

VU le Code Général des Collectivités Territoriales et notamment les articles L1111-1 à L1111-6;

VU le Code Général des Propriétés des Personnes Publiques et notamment les articles L2122-1 à L2122-4 et L3111.1;

VU le Code de l'Urbanisme notamment dans ses articles L421-1 et suivants ;

VU le Code de la Voirie Routière et notamment les articles L115-1, L141-10, L141-11 et L141-12

ème

VU le Code de la route et l'instruction interministérielle sur la signalisation routière (livre I - 8 signalisation temporaire - approuvée par l'arrêté interministériel du 6 novembre 1992 modifié);

VU l'état des lieux ;

ARRÊTE

Article 1 - Autorisation

Le remblayage de la tranchée ainsi réalisée, ainsi que la réfection définitive de la chaussée, seront réalisés conformément à la fiche technique annexée au présent arrêté.

Un grillage avertisseur sera mis en place à environ 0,30 mètre au-dessus de la canalisation. La génératrice supérieure de la conduite la plus haute sera placée à au moins 0,80 mètre au-dessous du niveau supérieur de la chaussée.

Les déblais de chantier non utilisés provenant des travaux seront évacués et transportés en décharge autorisée à recevoir les matériaux extraits par les soins du bénéficiaire de la présente autorisation ou de l'entreprise chargée d'exécuter les travaux.

Si le marquage horizontal en rives ou en axe est endommagé, il devra être reconstitué à l'identique.

Dispositions spéciales

Article 3 - Sécurité et signalisation de chantier

Le bénéficiaire devra signaler son chantier conformément aux dispositions suivantes : schéma type nº 8.

Article 4 - Implantation ouverture de chantier et récolement

La réalisation des travaux autorisés dans le cadre du présent arrêté ne pourra excéder une durée de 30 jours.

La conformité des travaux sera contrôlée par le gestionnaire de la voirie au terme du chantier.

L'ouverture de chantier est fixée au10/10/2022 comme précisé dans la demande.

Article 5 - Responsabilité

Cette autorisation est délivrée à titre personnel et ne peut être cédée. Son titulaire est responsable tant vis-à-vis de la collectivité représentée par le signataire que vis-à-vis des tiers, des accidents de toute nature qui pourraient résulter de la réalisation de ses travaux ou de l'installation de ses biens mobiliers.

Dans le cas où l'exécution de l'autorisation ne serait pas conforme aux prescriptions techniques définies précédemment, le bénéficiaire sera mis en demeure de remédier aux malfaçons, dans un délai au terme duquel le gestionnaire de la voirie se substituera à lui.

Les frais de cette intervention seront à la charge du bénéficiaire et récupérés par l'administration comme en matière de contributions directes. Il se devra d'entretenir l'ouvrage implanté sur les dépendances domaniales, à charge pour lui de solliciter l'autorisation d'intervenir pour procéder à cet entretien, du signataire du présent arrêté.

Les droits des tiers sont et demeurent expressément réservés.

Article 6 - Validité et renouvellement de l'arrêté remise en état des lieux

La présente autorisation est délivrée à titre précaire et révocable, et ne confère aucun droit réel à son titulaire : elle peut être retirée à tout moment pour des raisons de gestion de voirie sans qu'il puisse résulter, pour ce dernier, de droit à indemnité.

Elle est consentie, en ce qui concerne l'occupation de la dépendance domaniale pour une durée de 5 ans à compter de la date donnée pour le commencement de son exécution.

En cas de révocation de l'autorisation ou au terme de sa validité en cas de non-renouvellement, son bénéficiaire sera tenu, si les circonstances l'exigent, de remettre les lieux dans leur état primitif dans le délai d'un mois à compter de la révocation ou du terme de l'autorisation. Passé ce délai, en cas d'inexécution, procès-verbal sera dressé à son encontre, et la remise en état des lieux sera exécutée d'office aux frais du bénéficiaire de la présente autorisation.

Le gestionnaire de voirie se réserve le droit de demander le déplacement des ouvrages autorisés aux frais de

Le bénéficiaire est autorisé à occuper le domaine public et à exécuter les travaux énoncés dans sa demande : Travaux sur ouvrages existants tranchée longitudinale de 1m et transversale de 4m et sous accotement de 1m

Article 2 - Prescriptions techniques particulières

Réalisation de tranchée sous accotement ou/et sous trottoir - Observations sur l'implantation du projet :

Le pétitionnaire est informé qu'il doit se renseigner en mairie pour connaître l'existence d'ouvrages à proximité de son projet.

Les opérations de piquetage des travaux avec l'entreprise devront recevoir obligatoirement l'agrément du représentant de la commune : M.LEGRAND Bruno , responsable des services techniques-tél :0608577591

La tranchée sera réalisée à une distance minimale du bord de la chaussée au moins égale à sa profondeur. S'il s'agit d'une tranchée sous trottoir, la génératrice supérieure de la conduite sera placée à 0,80 mètre au minimum audessous du niveau supérieur du trottoir. S'il s'agit d'une tranchée sous accotement, cette distance sera au minimum de 0,80 mètre.

Les tranchées seront réalisées notamment à la trancheuse ou par tout matériel performant. Un grillage avertisseur sera mis en place à environ 0,30 mètre au-dessus de la canalisation.

Le remblayage de la tranchée ainsi réalisée sera effectué conformément à la fiche technique annexée au présent arrêté. Il sera réalisé dans les mêmes conditions que pour les chaussées toutes les fois que la distance entre le bord de la chaussée et le bord de la tranchée sera, en accord avec le signataire, inférieure à la profondeur de la tranchée.

Dans le cas d'accotement stabilisé un revêtement de surface devra être mis en place de manière identique à ce qui existait auparavant.

Dans le cas d'accotement engazonné, une couche de terre végétale sera mise en place et ensemencée après travaux.

Les déblais de chantier non utilisés provenant des travaux seront évacués et transportés en décharge autorisée à recevoir les matériaux extraits par les soins du bénéficiaire de la présente autorisation ou de l'entreprise chargée d'exécuter les travaux.

Autorisation d'entre rendre - Ouverture de chantier et délai d'exécution des travaux :

Les travaux se situent hors agglomération:

Le pétitionnaire ou son représentant demandera au service gestionnaire de la route, à l'aide de l'imprimé ci-joint, l'autorisation d'entreprendre les travaux à une date proposée par lui :

- 8 jours au moins avant la date envisagée pour le début ou la reprise des travaux, si le chantier n'a pas d'incidence et ne nécessite pas d'arrêté réglementaire de circulation ;
- 21 jours au moins avant la date envisagée pour le début ou la reprise des travaux, si le chantier a une incidence et nécessite un arrêté réglementaire de circulation.

Réalisation de tranchée sous chaussée :

Le découpage des chaussées devra être exécuté à la scie à disque, à la bêche mécanique, à la roue tronçonneuse ou à la lame vibrante ou en cas de tranchées étroites, à la trancheuse ou par tout autre matériel performant.

Les tranchées transversales, lorsque le fonçage n'est pas obligatoire, seront réalisées par demi-chaussée.

Au moins huit jours avant le commencement des travaux, le bénéficiaire soumettra au signataire du présent arrêté, ou à son représentant, les résultats de l'étude qu'il aura effectuée sur le matériau qu'il compte utiliser en remblai et la composition de l'atelier de compactage et sa capacité de travail avec le matériau à mettre en œuvre (désignation précise du matériel, des coefficients de rendement, des épaisseurs de couches, du nombre de passe par couche et de la vitesse de translation, volume maximal à mettre en œuvre en un temps déterminé), étude qui s'imposera à lui.

l'occupant, dès lors que des travaux de voirie s'avéreront nécessaires.

Article 7 - Publication et affichage

Le présent arrêté sera publié et affiché conformément à la réglementation en vigueur dans la commune de La Fontenelle


Article 8 - Recours


Conformément à l'article R 102 du code des tribunaux administratifs, le présent arrêté pourra faire l'objet d'un recours contentieux devant le tribunal administratif de Rennes—3 Ctr de la Motte 35560 Rennes dans un délai de deux mois à compter de sa date de notification ou de publication.


Fait à Val-Couesnon., le 04/10/2022

Le Maire de la commune de Val-Couesnon Emmanuel HOUDUS

RALE DE VALO UESNON

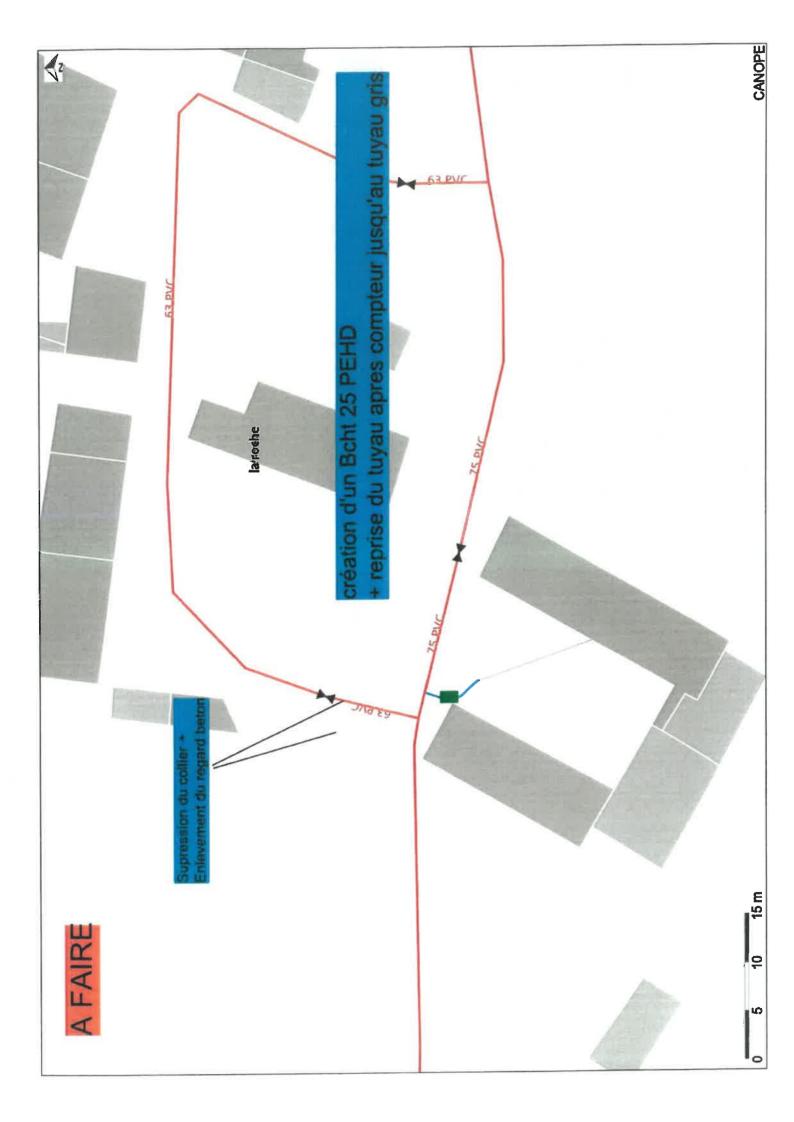

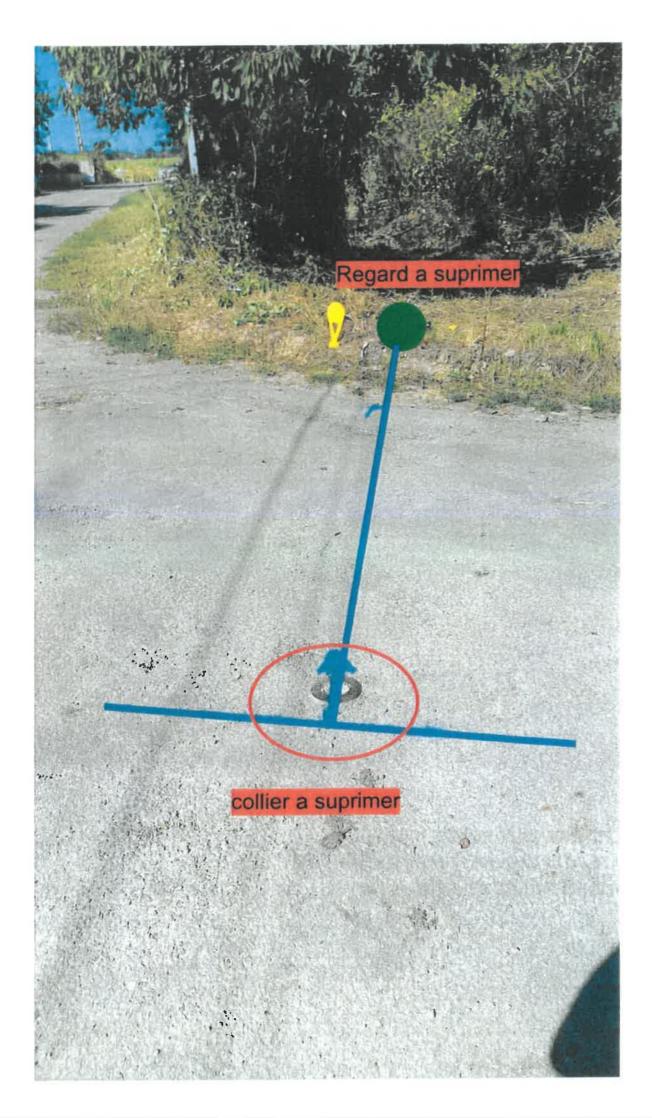

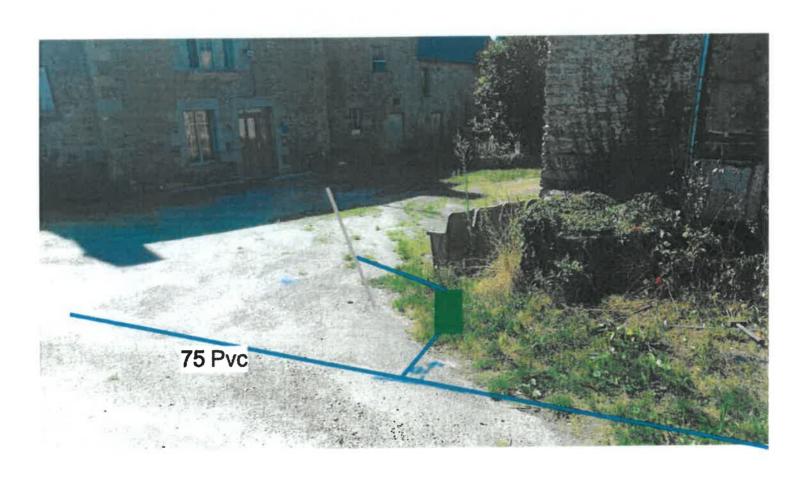

création d'un bcht en pehd 25 regard sogemap, rail de 15 reprise jusqu'au tuyau gris





DÉPARTEMENT D'ILLE ET VILAINE COMMUNE DE VAL-COUESNON COMMUNE DÉLÉGUÉE DE LA FONTENELLE ARRÊTÉ MUNICIPAL



Nº PM2022/11/02

Arrêté temporaire portant réglementation de la circulation et du stationnement - Autorisation d'occupation du domaine public -

Le Maire de la commune de Val-Couesnon,

- VU la loi nº 82-213 du 2 mars 1982 modifiée relative aux droits et libertés des collectivités locales ;
- VU la loi N° 83-8 du 7 janvier 1983 modifiée relative à la répartition des compétences entre les communes, les départements, les régions et l'état ;
- VU le Code Général des Collectivités Territoriales, notamment ses articles L2212-1 et suivants règlementant la police municipale, et les articles L 2213-1 à L 2213-6, règlementant la police de la circulation et du stationnement ;
- VU le code de la route ;
- VU le code de la voirie routière ;
- VU l'arrêté interministériel du 24 novembre 1967 modifié relatif à la signalisation des routes et autoroutes ;
- VU l'instruction interministérielle sur la signalisation routière livre I 8ème partie signalisation temporaire approuvée par l'arrêté interministériel du 6 novembre 1992 modifié ;
- VU l'arrêté d'autorisation d'occupation valant permission de voirie N° 2022-198 de Monsieur le Maire de la commune de Val-Couesnon en date du 04 octobre 2022 :
- VU la demande formulée en date du 27 octobre 2022 par M. Hugues BOUDANT, conducteur de travaux de la Société Mongodin TP représentée par M. Gildas TALNEAU 37, La Pierre Blanche 50640 LE TEILLEUL, agissant pour son compte personnel, à l'effet d'obtenir l'autorisation d'occuper le domaine public en vue d'effectuer des travaux de raccordement d'une propriété aux réseaux eau potable et eau usées, au lieu-dit « La Roche » à La Fontenelle, commune déléguée de Val-Couesnon (35) à compter du mercredi 09 novembre 2022 pour une durée de travaux et de règlementation de cinq jours calendaires ;
- VU l'état des lieux :
- CONSIDÉRANT que le Maire est chargé, sous le contrôle administratif du représentant de l'état dans le département, de la police municipale, de la police rurale et de l'exécution des actes de l'état qui y sont relatifs ;
- CONSIDÉRANT que la police municipale a pour objet d'assurer le bon ordre, la sûreté, la sécurité et la salubrité publique ;
- CONSIDÉRANT que dans l'intérêt de l'ordre et de la sécurité publique, et qu'en raison du déroulement des travaux précités il y a lieu de réglementer la circulation et le stationnement ;

ARRÊTE

<u>Article 1</u>: Le pétitionnaire est autorisé à occuper le domaine public en vue d'effectuer des travaux de raccordement d'une propriété aux réseaux eau potable et eau usées au lieu-dit « La Roche » à La Fontenelle, commune déléguée de Val-Couesnon (35) à compter du mercredi 09 novembre 2022 pour une durée de travaux et de règlementation de cinq jours calendaires.

<u>Article 2</u>: La circulation et le stationnement de tous les véhicules et piétons au lieu-dit « La Roche » à La Fontenelle, commune déléguée de Val-Couesnon (35) seront réglementés comme suit en fonction des nécessités du chantier en raison des travaux précités à compter du mercredi 09 novembre 2022 pour une durée de travaux et de règlementation de cinq jours calendaires:

- Des barrières ou des plots seront mis en place afin de sécuriser et neutraliser la zone de travaux ;
- La circulation de tous les véhicules aux abords de la zone de travaux définie ci-dessus s'effectuera par voie unique à sens alterné. L'alternat sera réglé manuellement ;
- La vitesse de tous les véhicules circulant dans et aux abords de la zone de travaux définie ci-dessus est limitée à 30 km/heure.
- Le stationnement de tous véhicules sera interdit dans et aux abords de la zone de travaux définie ci-dessus ;
- La circulation des piétons est interdite dans et aux abords de la zone de travaux définie ci-dessus ;

Article 3: Les travaux devront être exécutés par une main d'œuvre spécialisée dans les règles de l'art.

Article 4: Le titulaire de la présente autorisation devra supporter tous les frais, sans pouvoir prétendre à une quelconque indemnisation, dans le cas où ses travaux nécessiteraient le déplacement d'installations déjà implantées sur le domaine public.

Article 5: Le titulaire de la présente autorisation a la charge de la signalisation de son installation dans les conditions prévues par l'instruction interministérielle sur la signalisation routière temporaire approuvée par arrêté interministériel du 6 novembre 1992, en particulier pour la signalisation nocturne. Une pré-signalisation par panneau AK5 sera mise en place à chaque extrémité de la zone de travaux. Le titulaire de la présente autorisation est en outre responsable de tous les dommages et accidents qui pourraient survenir par défaut ou insuffisance de cette signalisation.

<u>Article 6</u>: Le titulaire de la présente autorisation, laquelle est personnelle, sera responsable tant vis-à-vis de la Collectivité que vis-à-vis des tiers, des accidents de toute nature qui pourraient résulter de ses installations. Il conservera cette responsabilité en cas de cession non autorisée de son installation.

<u>Article 7</u>: Le titulaire de la présente autorisation précisera au maire, suffisamment à l'avance, la date à laquelle débuteront les travaux de façon à ce qu'il puisse en suivre l'exécution ou vérifier l'implantation des ouvrages.

Article 8: Aussitôt après l'achèvement des travaux, le titulaire de la présente autorisation sera tenu d'enlever tous les décombres, terres, dépôts de matériaux, gravois, immondices et de réparer immédiatement tous les dommages qu'il aura pu causer à la voie publique et à ses dépendances.

Article 9: La présente autorisation est accordée à titre précaire et pourra être modifiée ou révoquée en tout ou partie, soit en cas d'inexécution des conditions d'autorisation, soit dans les cas où l'administration le jugerait utile pour les besoins de la voirie ou dans un but quelconque d'intérêt public. Le permissionnaire devrait alors, et sur la notification d'un arrêté de mise en demeure, se conformer aux mesures qui lui seraient prescrites, sans pouvoir prétendre à aucune indemnité. Elle sera périmée de plein droit s'il n'en a pas été fait usage avant l'expiration du délai. Elle est personnelle et ne peut faire l'objet d'aucune cession à quelque titre que ce soit. Elle ne peut faire l'objet d'aucun renouvellement tacite.

Article 10: Les droits des tiers sont et demeurent expressément réservés.

<u>Article 11</u>: Toute contravention au présent arrêté sera constatée et poursuivie conformément aux lois et règlements en vigueur. Tous les véhicules en contravention avec les prescriptions en matière de stationnement pourront être considérés comme gênants au titre de l'article R417-10 du Code de la route, et faire l'objet d'une immobilisation et d'une mise en fourrière.

<u>Article 12</u>: Le présent arrêté sera publié et affiché sur le chantier en objet et dans la commune de Val-Couesnon (35) conformément à la réglementation en vigueur.

Article 13: Conformément aux dispositions de l'article R 421-1 et suivants du code de justice administrative, le présent arrêté pourra faire l'objet d'un recours contentieux devant le tribunal administratif de Rennes – Hôtel de Bizien – 3, contour de la Motte – CS 44416 – 35044 RENNES Cedex – dans un délai de deux mois à compter de sa date de notification ou de publication. Il peut également faire l'objet auprès de Monsieur le Maire de Val-Couesnon d'un recours gracieux, celui-ci prolonge le délai de recours contentieux qui doit être introduit dans les deux mois suivant la réponse. L'absence de réponse au terme d'un délai de deux mois vaut rejet implicite.

Article 14: Le Maire de la commune de Val-Couesnon, le Maire délégué de La Fontenelle, commune déléguée de Val-Couesnon, le Directeur Général des Services de la Commune de Val-Couesnon, le Commandant de la Brigade Territoriale de Gendarmerie de Maen-Roch, le Garde Champêtre de la Commune de Val-Couesnon, et le Responsable des Services Techniques Municipaux de la commune de Val-Couesnon sont chargés, chacun en ce qui le concerne, de l'exécution et du respect du présent arrêté dont ampliation sera transmise à Monsieur le Chef de Centre d'Incendie et de Secours de Val-Couesnon et au pétitionnaire.

PLAN DE DIFFUSION:

Pour attribution:

Maire délégué de La Fontenelle BT Gendarmerie de Maen Roch D.G.S. de la commune de Val-Couesnon Garde Champêtre de la commune de Val-Couesnon Responsable des Services Techniques Municipaux

Publication et (ou) Affichage:

Affichage Mairie - Site internet communal

Administratif:

Minutier

Fait à Val-Couesnon, le 04 novembre 2022,

Le Maire de Val-Couesnon, Entrantel HOUDUS

Conformement à l'article L2131-1 du CGCT,

Le Maire, certifie le caractère exécutoire du présent acte qui

a été :

Publié ou notifié le : 0 4 OCT. 2022